
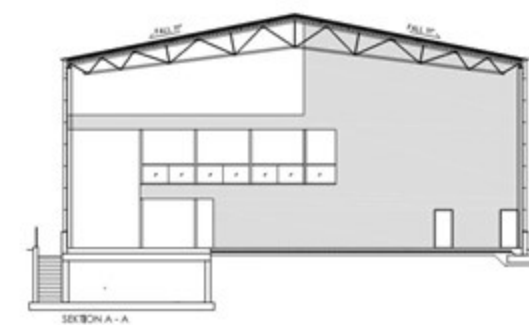


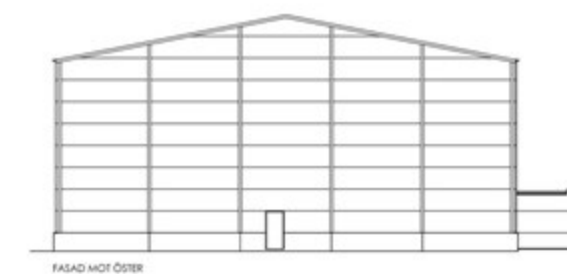

BET	SVT	ÄNDRINGEN AVSEER	ÖSKN	DATUM
HÄRLEDNING				
RELATIONSHANDLING				
ANTILOPEN 26				
				
RUNMARK'S Arkitektprojektering AB				
UPPDRAGS NR	DRAGNINGENS AV		HANDLAGGARE	
	J. RUNMARK		J. RUNMARK	
DATUM	PROJEKTERINGS			
2021-06-17	J. RUNMARK			
NYBYGGNAD AV IDROTTHALL				
FASADER OCH SEKTION				
SKALA AVÅT	NUMMER		BET	
1200/1400	A30-02-001			
FELNÄMNI				