


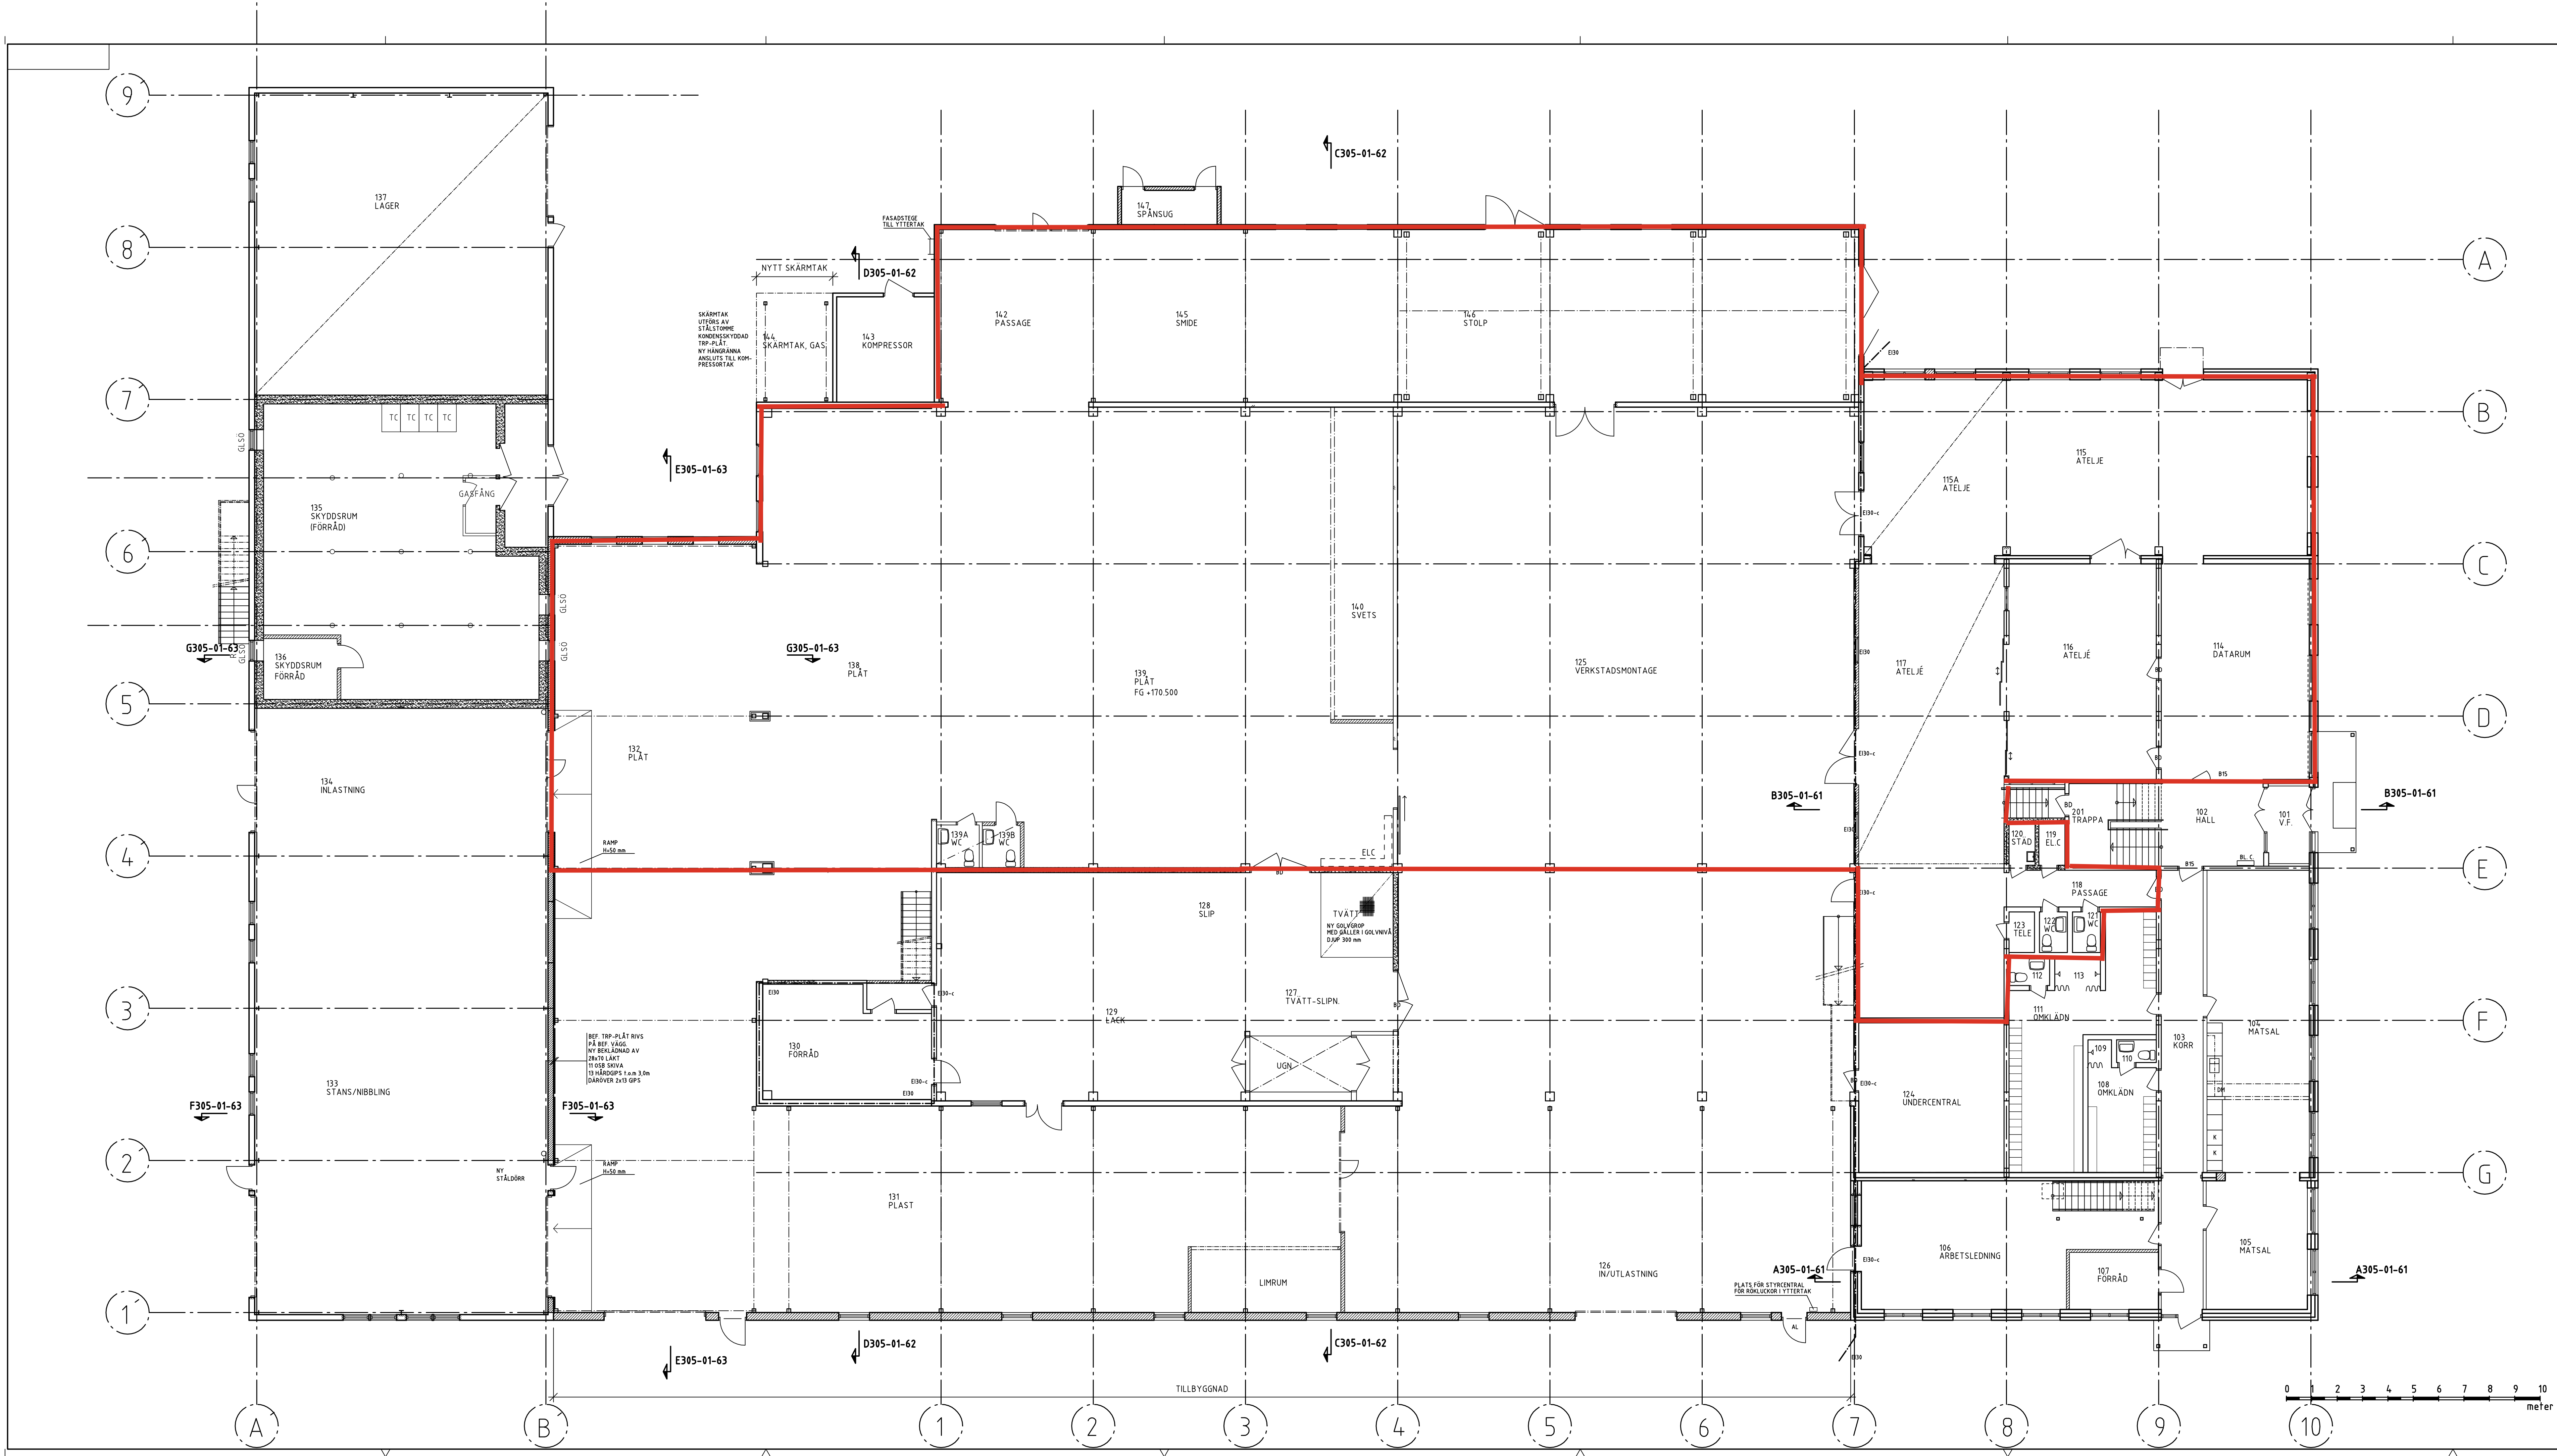

HÄNVISNINGAR:

BEF. VÄGGTYPER ENLIGT BEFINTLIGA RITNINGAR

FÖRKLARINGAR:

= NY VÄGG ELLER IGENSÄTTNING

= NY DÖRRENHET

= VÄGG/DÖRR SOM RIVS


NY
RL
= NY RÖKLÜCKA
TE DIMENSIONERAR AV VÄXLINGAR
I BEF. LÄTTBETONG OCH PLÅTTAK
EXAKT LÄGE ANPASSAS EFTER INDELNING
I LÄTTBETONGPLANK OCH INSTALLATIONER.

AL = NY ALUMINIUMDÖRR

ST = NY STÅLDÖRR

D	RELATIONSHANDLING	09-06-10	KJN
C	PM A03	09-02-12	KJN
B	PM A02	08-11-10	KJN
A	BYGGHANDLING	08-09-22	KJN
BET	ANT	ÄNDRINGEN AVSER	DATUM
			SIGN

RELATIONSHANDLING

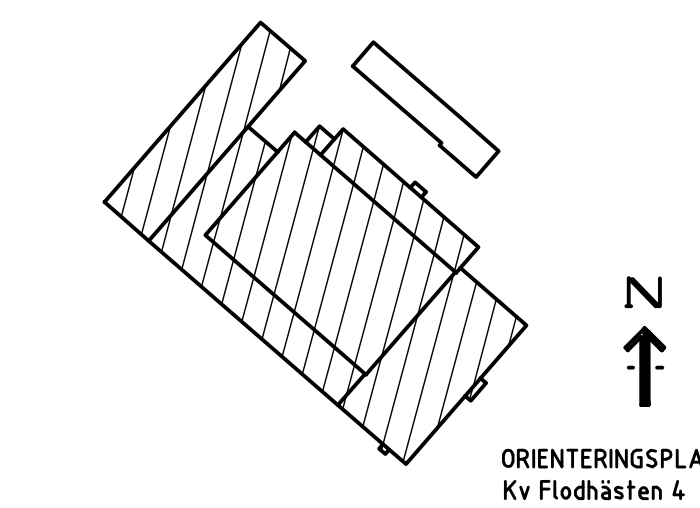

	CAFASTIGHETER AB	Tel: 0470-77 74 20
A	LBE arkitekt ab	Tel: 0470-74 62 50
	Södra Järnvägsgränd 5, 352 34 Växjö	Fax: 0470-74 62 51
EL	WSP Elektrik	Tel: 0470-73 75 94
	Arbogatan 9, 352 44 Växjö	Fax: 0470-482 18
V	Wesslund VVS Teknik AB	Tel: 076-623 18 51
	Norra Järnvägsgränd 4, 352 33 Växjö	

KV FLODHÄSTEN 4 VÄXJÖ Om- och tillbyggnad av SignCenter		
UPPDRAG NR 2007150-10	UTARBEDNING AV KJN	HANDLÄGGARE KJN
DATUM 2008-04-01	PROJEKTANSVARIG KJELL JOHANSSON	
PLAN 1, BOTTENPLAN		
SKALA 1:100	NUMMER A305-01-10	BET D

FL/24/09

EXTERN REFERENS