

HÄNVISNINGAR:

BEF. VÄGGTYPER ENLIGT BEFINTLIGA RITNINGAR

FÖRKLARINGAR:

 = NY VÄGG ELLER IGENSÄTTNING

 = NY DÖRRENHE

==X--X== = VÄGG/DÖRR SOM RIVS

NY
RI

= NY RÖKLUCKA


TE DIMENSIONERAR AVVÄXLINGAR
I BEF, LÄTTBETONG OCH PLÅTTAK
EXAKT LÄGE ANPASSAS EFTER INDELNING
I LÄTTBETONGPLANK OCH INSTALLATIONER.

L = NY ALUMINIUMDÖRR

1 = NY STALDURR

C		RELATIONSHANDLING	09-06-10	KJN
B		PM A03	09-02-12	KJN
A		BYGGHANDLING	08-09-22	KJN
BET	ANT	ANDRINGER AVSR	DATUM	SIGN

RELATIONSHANDLING

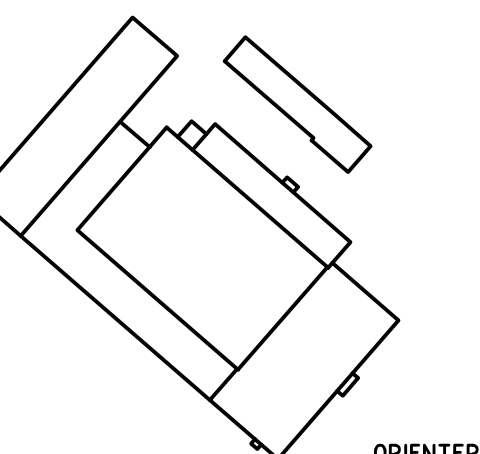

A	LBE arkitekt ab Södra Järnvägsgratan 5, 352 34 Växjö	Tel: 0470 - 74 62 50 Fax: 0470 - 74 62 51
El	WSP Elteknik Arabygatan 9, 352 66 Växjö	Tel: 0470 - 72 73 33 Fax: 0470 - 482 18
v	Wesslund VVS Teknik AB	Tel: 076-623 18 57

KV FLODHÄSTEN 4
VÄXJÖ
Om- och tillbyggnad av SignCenter

UPPDRAAG NR 2007150-10	RITAD/KONSTR AV KL	HANDLÄGGARE KJN
DATUM 2008-04-01	PROJEKTANSVARIG KJELL JOHANSSON	

SKALA A1/A3	NUMBER	DET
1:100	A305-01-20	C